
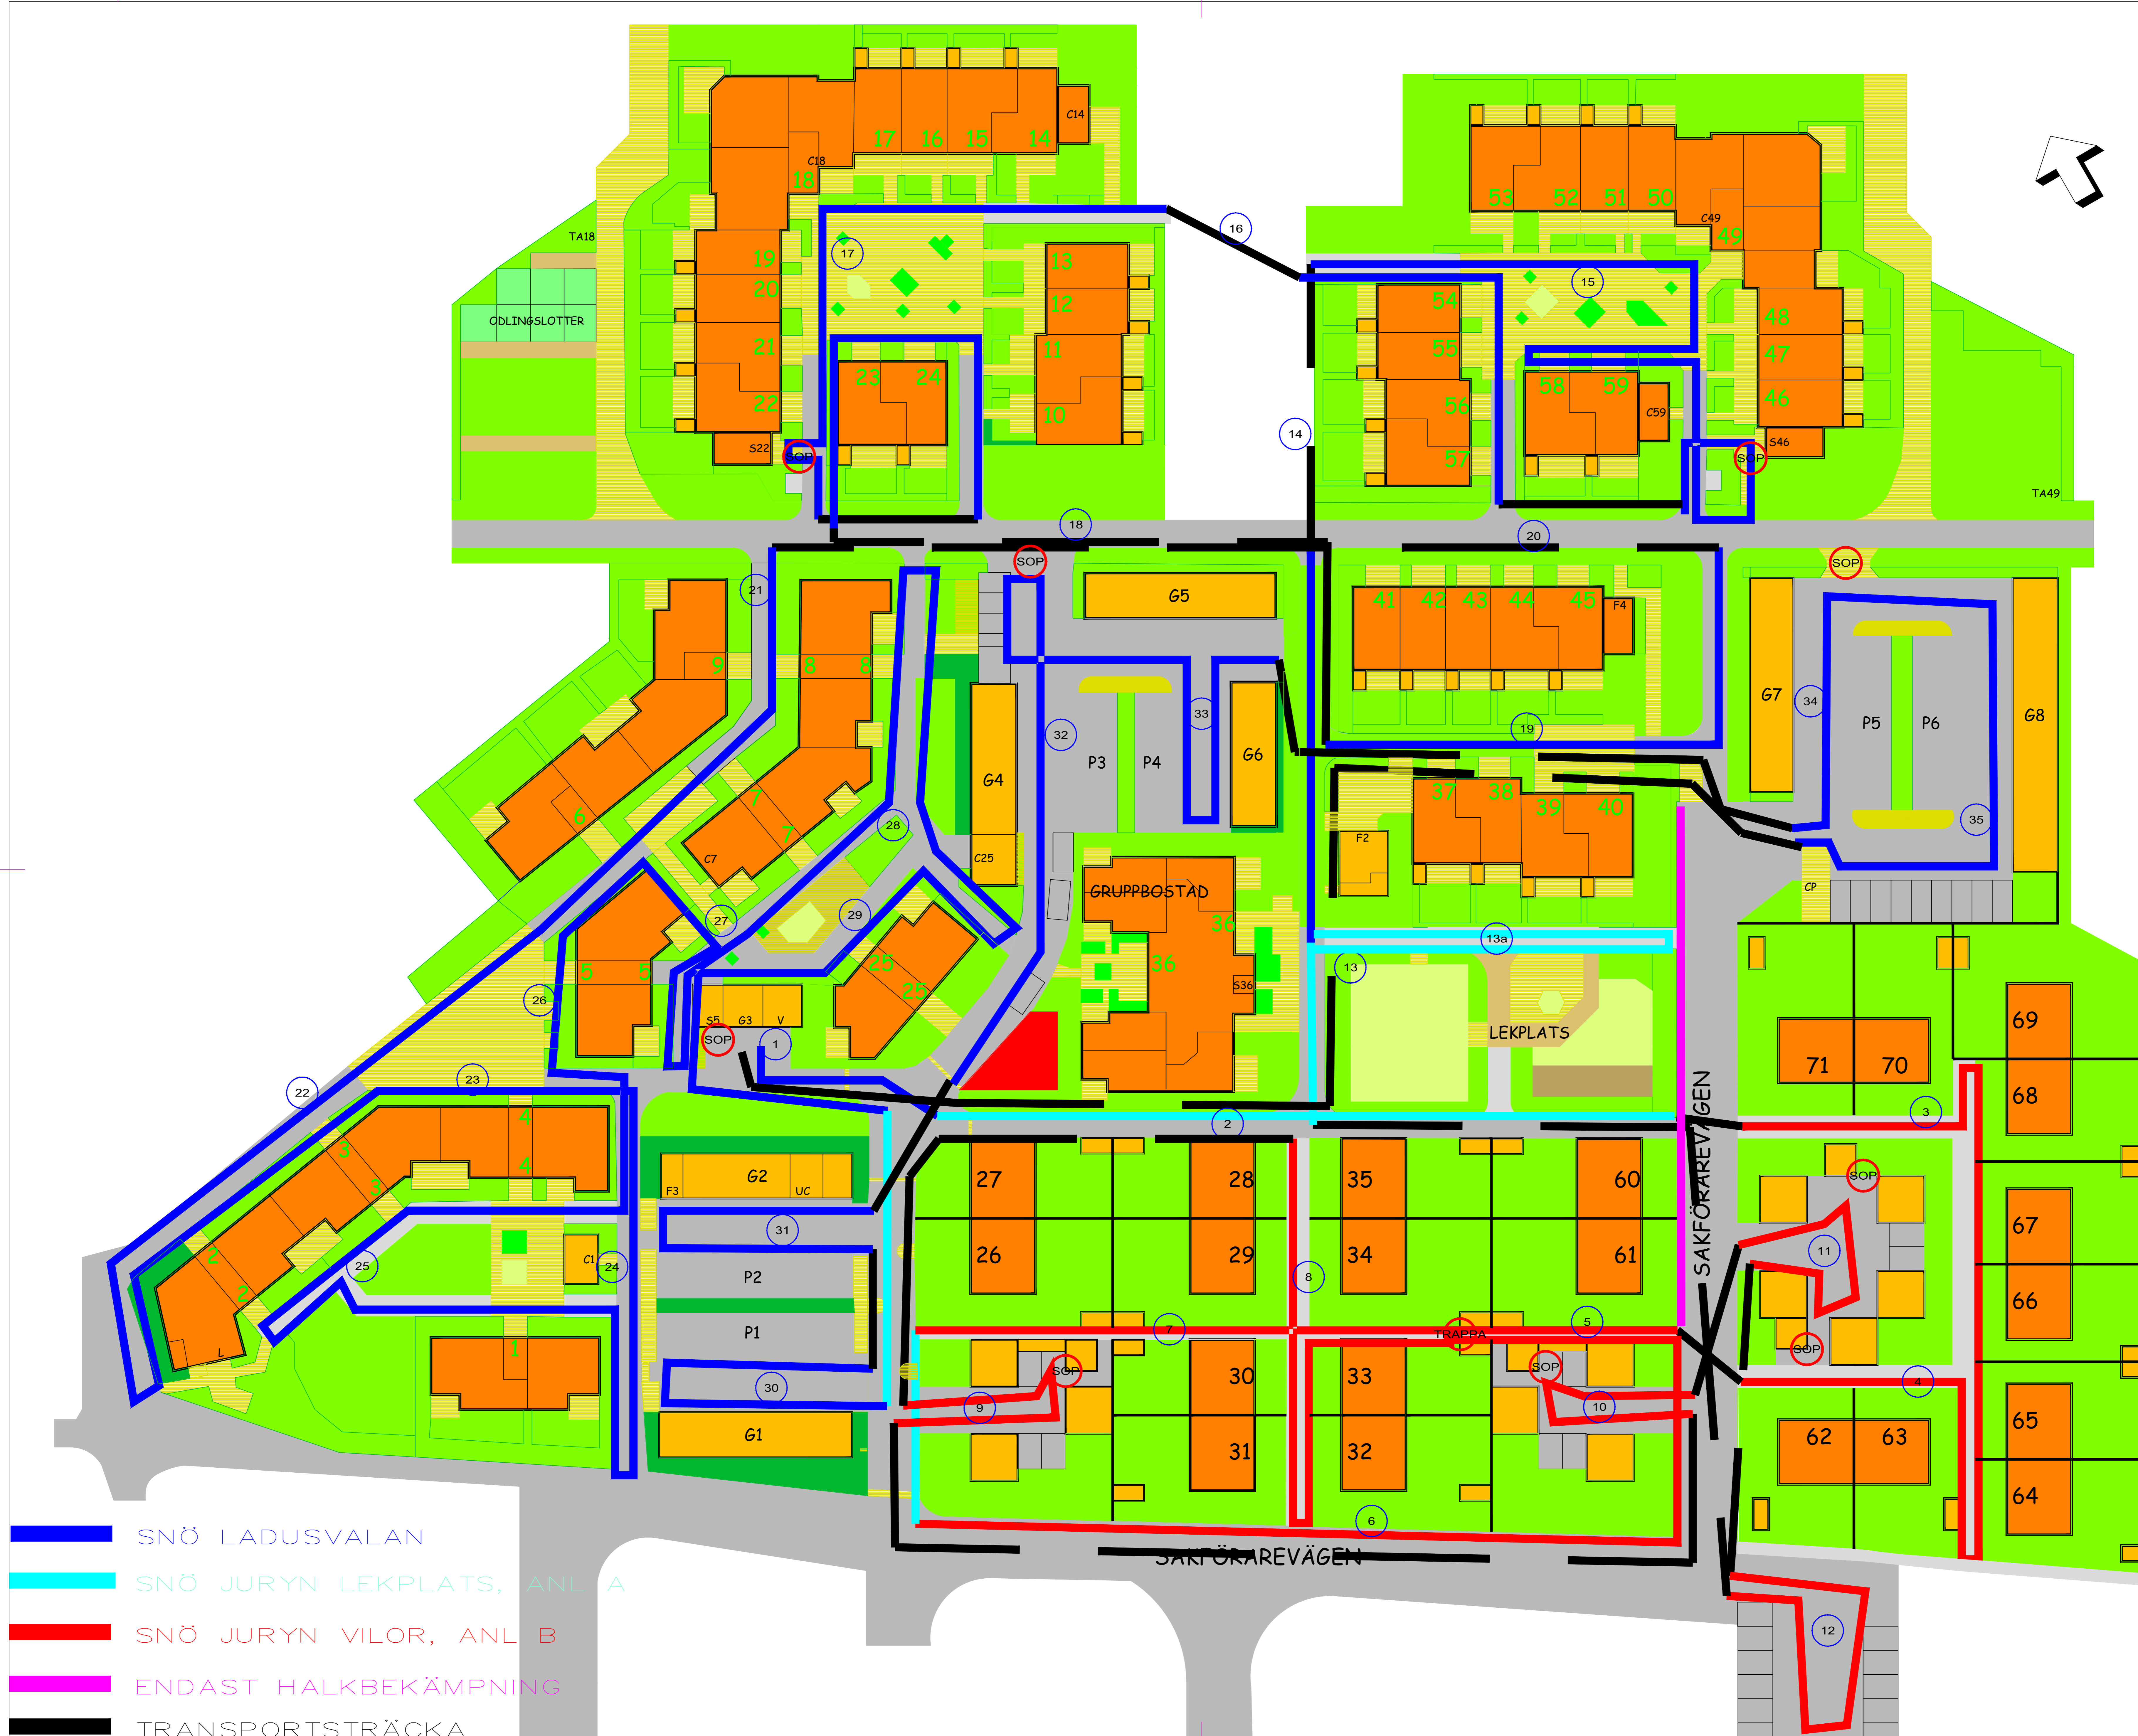


FÖRKLARINGAR

- TEGEL BYGGNAD
- TRÄ BYGGNAD
- GÅNGYTA ASFALT
- KÖRYTA ASFALT
- BETONGPLATTOR/STEN
- BUSKAR
- GRUS
- GRÄSMATTA
- ODLINGSLOTTER
- RABATTER
- SAND

— INNEVÄGGAR

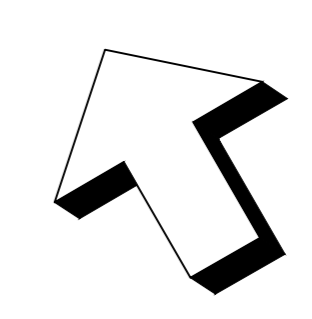

- SNÖ LADUSVALAN
- SNÖ JURYN LEKPLATS, ANL A
- SNÖ JURYN VILOR, ANL B
- ENDAST HALKBEKÄMPNING
- TRANSPORTSTRÄCKA

A	UPPDATERAD SNÖPLAN	NPN	2009-12-01
BET	ANDRINGEN AVSER	SIGN	DATUM
RELATIONSHANDLING			
KV. JURYN 2			
RIKSBYGGENS BRF LADUSVALAN I LUND			
BOX 240 04, 224 21 LUND			
+46 46 16 56 54			
styrelsen@ladusvalan.se			
UPPDRAG NR	RITAD AV	HANDLÄGGARE	
DATUM	NPN	ANSVARIG	
2002-12-01			
MÄRKPLAN			
SNÖRÖJNING			
SKALA	NUMMER	I BET	
1:400	M4:1-SNÖ	A	